

# RELATIONSHANDLINGAR

Projekt; Brf Gläntan 2, Plutogatan Ödåkra  
Aluminiumräcken Hogstad 2020

- 1 Materialdokumentation
- 2 Ritningsförteckning
- 3 Underhållsinstruktioner
- 4 Egenkontroller  
(finns i pärm på arbetsplatsen)

2019-10-03/ib



1.

## Materialdokumentation

Brf Gläntan Ödåkra

### Produkt

Aluminiumprofil

### Tillverkande företag

Hydro Extrusion AB,  
(SAPA)

Vetlanda

0383-94100

### Kulöruppgifter

Aluminiumprofiler

pulverlackerad RAL 7047  
gallerpinnar 20x20 mm  
HL 25

2019-10-03/ib

2.

## Ritningsförteckning

Brf Gläntan Ödåkra

<b>ritn nr</b>	<b>benämning</b>	<b>dat</b>
52445-1-1	Gläntan 2	2019-09-04
52445-1-2	Gläntan 2	2019-09-04


Littrering

2019-10-03/ib




Kulör profiler: RAL 7047  
 Kulör beklädnad: Galler 20x20, RAL-1047

A (1:5)

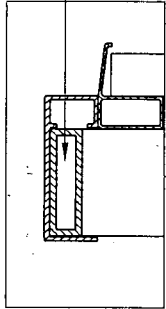

Rör 50-15 i hörn  
 nitas med svala art. 10548

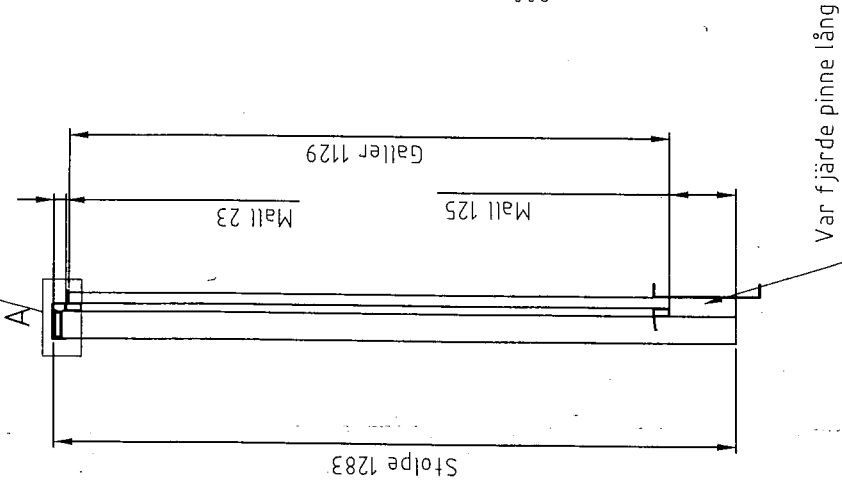

1


Max c/c 120

2

Var fjärde pinne lång

# RELATIONS RITNING

Del	Antal	Art.nr	Sapann	Benämning	Längd	Höjd	Startmått
		10766	2395	Lock			
1	1	10893	312395	Svala HS25			
1	1	10814	673273	Svala HS11			
4	4	10161	673273	Lock			
1	1	10691	673273	Svala HS30			
1	1	37013		Frankantsplåt	2575	200	190
1	22	35451	2007	20-20		1129	
1	1	35341	312395	Handledare 25 utfåt	2556		190
1	3	33683	357011	Stolpe 50-30		1283	
1	1	33682	673273	Underliggare 30 inåt	2555		190
1	1	33682	673273	Mellanliggare 30 utfåt	2580		190
2	1	37013		Frankantsplåt	4726	200	620
2	40	35451	2007	20-20		1129	
2	1	35341	312395	Handledare 25 utfåt	4672		566
2	4	33683	357011	Stolpe 50-30		1283	
2	1	33682	673273	Underliggare 30 inåt	4671		565
2	1	33682	673273	Mellanliggare 30 utfåt	4696		590

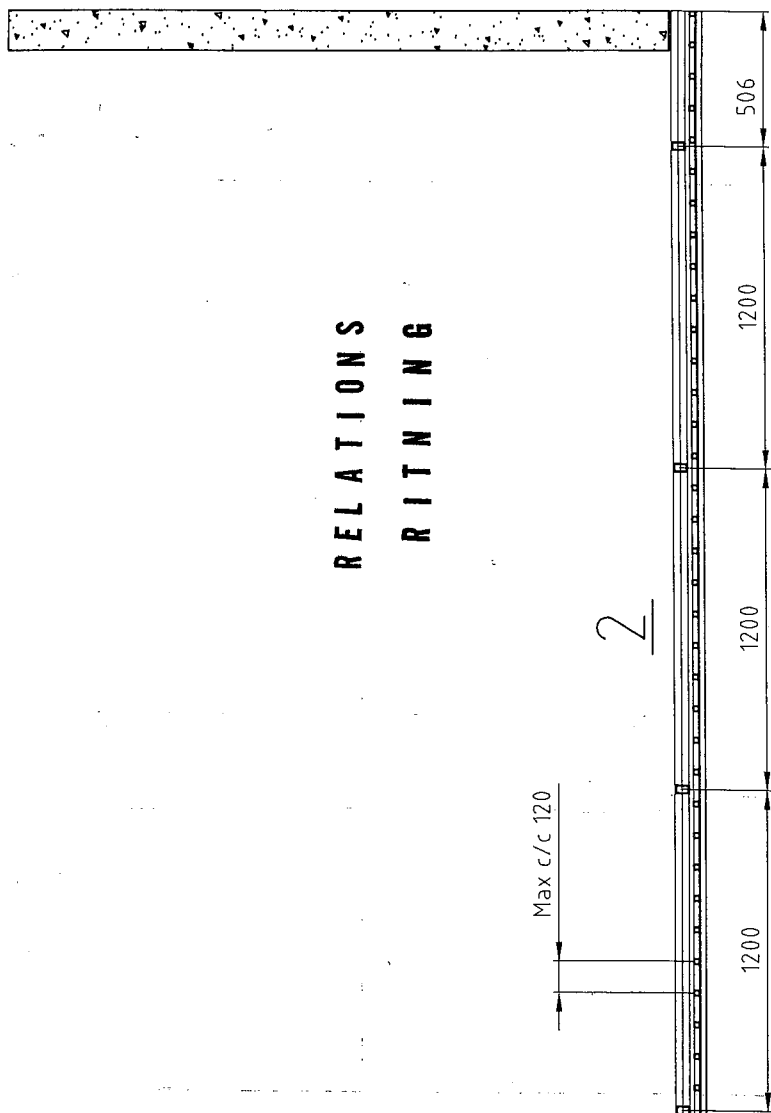


Del.-nr	Ant.	Benämning	Material	Max-nr Anve Dimension	Antn.
Konstr MJ	Ritad hgamjn	Skala 1:20	Literna 1	Prodgrupp 25,26	Levensl 1/2
Typ/objekt/ordenr					Antal
Gläntan 2					1
Rit-nr					Rev
52445-1-1					




Kulör profiler: RAL 7047  
 Kulör beklädnad: Galler 20x20, RAL 7047

A (1:5)

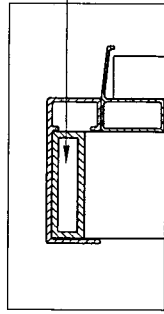

Rör 50-15 i hörn  
 nitas med svala art. 10548

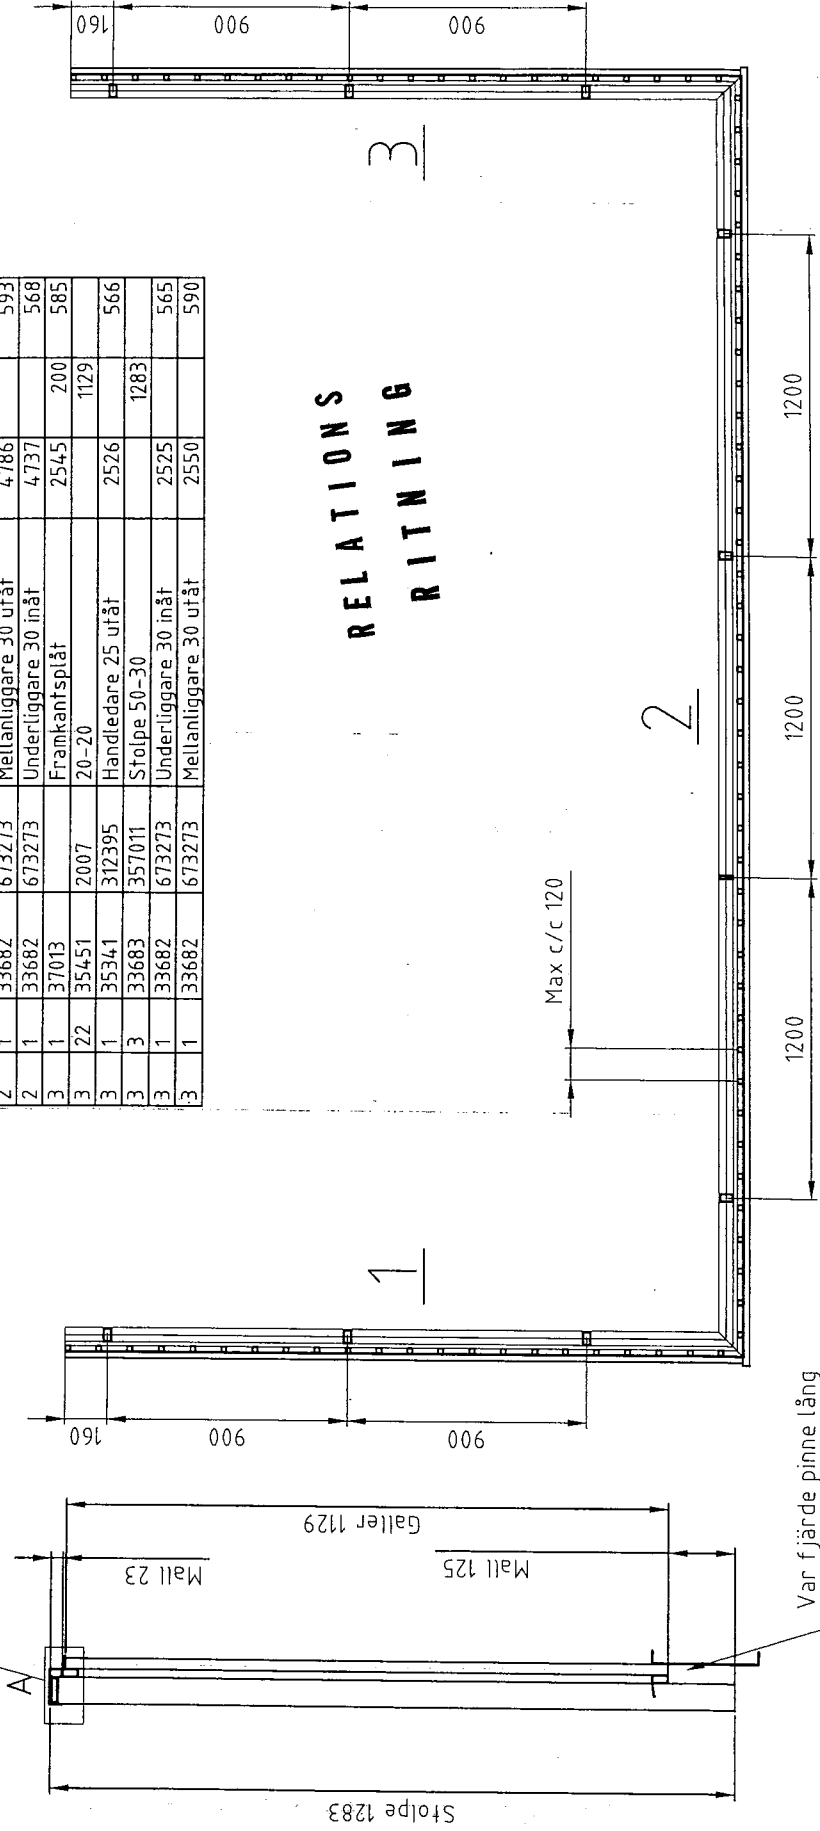

Del	Antal	Art-nr	Sapennr	Benämning	Längd	Höjd	Stamtmått
2	10766	312395	Loc				
2	10893	312395	Svalar HS25				
2	10814	673273	Svala HS11				
4	10161	673273	Lock				
2	10691	673273	Svala HS30				
1	37013		Frankantsplåt		2545	200	160
1	35451	2007	20-20			1129	
1	35341	312395	Handledare 25 utåt		2526		160
1	33683	357011	Stolpe 50-30			1283	
1	33682	673273	Underliggare 30 inåt		2525		160
1	33682	673273	Mellanliggare 30 utåt		2550		160
2	37013		Frankantsplåt		4847	200	623
2	35451	2007	20-20			1129	
2	35341	312395	Handledare 25 utåt		4737		569
2	33683	357011	Stolpe 50-30			1283	
2	33682	673273	Mellanliggare 30 utåt		4786		593
2	33682	673273	Underliggare 30 inåt		4737		568
3	37013		Frankantsplåt		2545	200	585
3	35451	2007	20-20			1129	
3	35341	312395	Handledare 25 utåt		2526		566
3	33683	357011	Stolpe 50-30			1283	
3	33682	673273	Underliggare 30 inåt		2525		565
3	33682	673273	Mellanliggare 30 utåt		2550		590

Def-nr	Ant	Benämning	Med-nr	Ann
Konstr	Rind	Skala	Prod-grupp	Leverans
MJ	hgamjin	1:20	2	1/2
		Typ/objekt/rödmnr	Littera	Antal
		Gläntan 2	52445	1
			52445-1-2	Rev





3.

## Underhållsinstruktioner

Brf Gläntan Ödåkra

### Aluminiumprofiler

Profilerna som är underhållsfria, de rostar alltså inte, hålls rena från damm och smuts med ljummet vatten och vanligt rengöringsmedel.

2019-10-03/ib

